Ф 7231 (Взам. с изменен.) (ГОСТ 2.301-68)

Ю-63.05.

Восстановленный подлинник

$R_z 80$

1. Неуказанные предельные отклонения размеров:
   отверстий – по A7,
   валов – по B7,
   остальных – по СМ7.
2. Шрифт П0-4 ГОСТ 2930-62 гравировать симметрично оси отверстий Б.
3. Покрытие М3,0-Виб. Флюс ФПЭт, бесцветный. ОСТ 4 ГО. 033. 200.
4. * Размер для справок.
5. $\sqrt{a} = R_z 20$
6. *1 Размеры обеспеч. инстр.
7. Шрифт заполнить эмалью ПФ-115, черный, ГОСТ 6465-76.

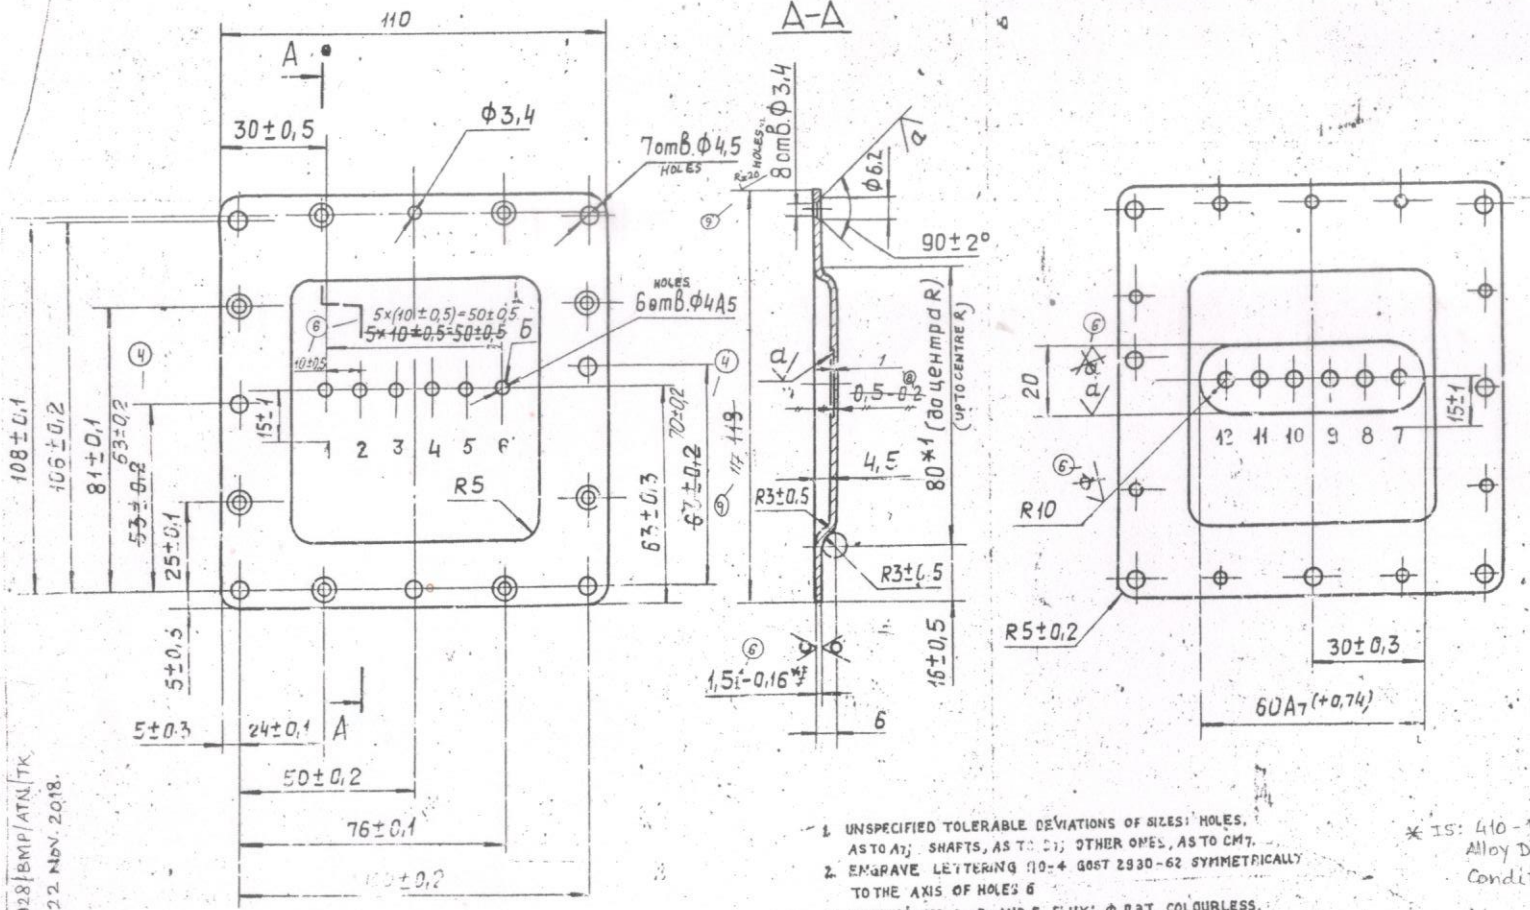

1. UNSPECIFIED TOLERABLE DEVIATIONS OF SIZES: HOLES, AS TO A7; SHAFTS, AS TO B7; OTHER ONES, AS TO CM7.
2. ENGRAVE LETTERING П0-4 GOST 2930-62 SYMMETRICALLY TO THE AXIS OF HOLES 6
3. COATING: ~~М3.0-В~~ NICKEL & TIN BISMUTHS AND Б. FLUX: ФПЭТ. COLOURLESS. ОСТ 4 ГО. 033.200
4. * THE SIZE IS GIVEN FOR REFERENCE
5. SURFACE ROUGHNESS MUST BE $\sqrt{a} = R_z 20$
6. * THE SIZES MUST BE PROVIDED BY THE TOOLS
7. FILL THE LETTERING WITH ENAMEL ПФ-115, BLACK. GOST 6465-76.

* IS: 410 - 1977
Alloy Designation CuZn,
Condition 'O'

updated upto 10.1.91
Vide Amdt. No. 24 (New) of Amend No 8.89

Wpdo - 6Kp.
Материал: Лист ДПРМ 1,5 МД Пб3 ГОСТ 931-78

7		Ю1900-84	Хим	Ю2.84	
6		Ю15М-84	Хим	Ю21.84	

1П3-3

GROUP No. 40001 KD

DRG. No Ю-63.05.247

95

ISSUE	DATE	REFERENCE
10	1П3-35-99	DT28/2/99 JWM WMB

APPROVED

CHECKED

COVER

~~IS: 410 - CuZn 37~~
~~IS: 410 - CuZn 37 (A)~~

MATERIAL SHEET ДПРМ 1,5 МД Пб3 GOST 931-78.

SHEET	WEIGHT	SCALE
	0,35	1

ORDNANCE FACTORY PROJECT DEHRADUN

Выкторова

* Auth: 144928 BMP/ATN/TK
DT- 22 Nov. 2018.